


取付管出来形管理表

工事名
請負者

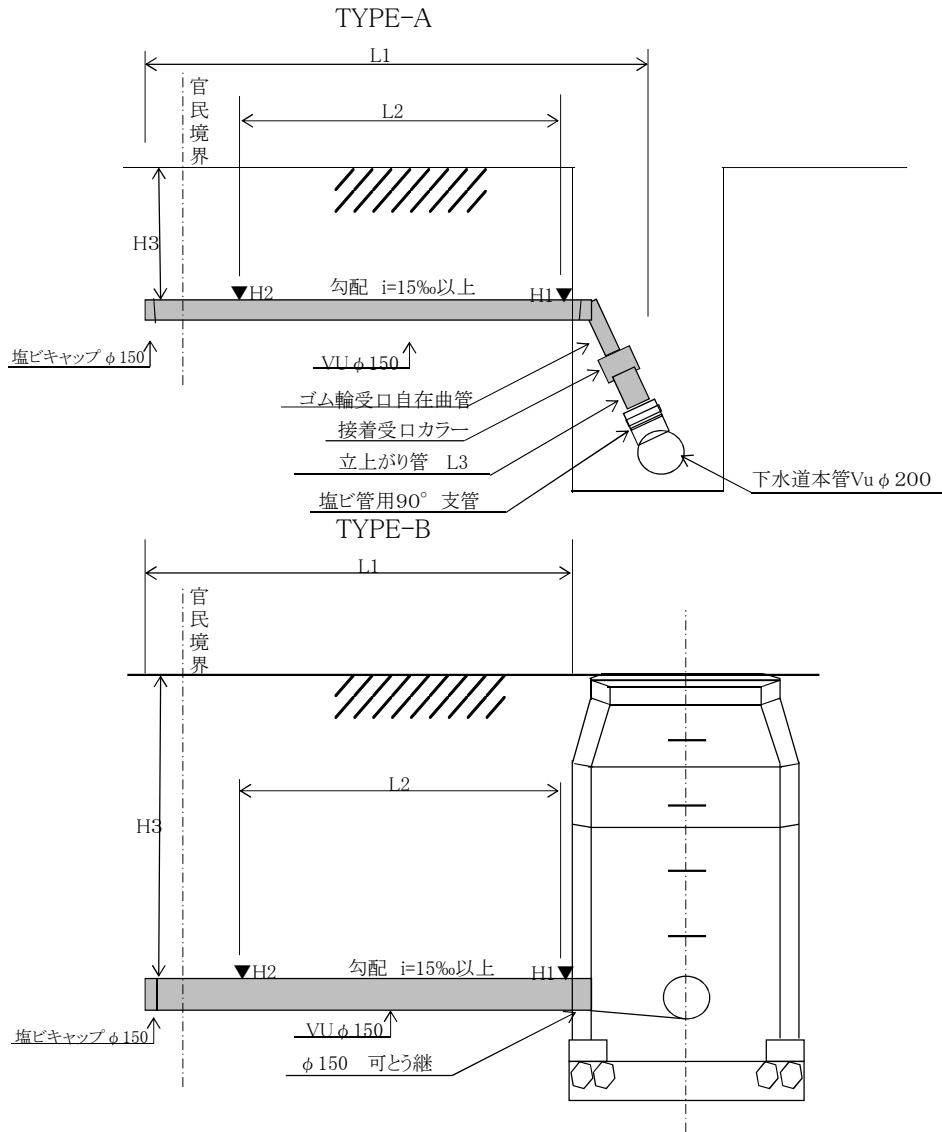

氏名	TYPE	L1	L2	L3	H1	H2	H3	勾配
								%
下流マンホールからの距離								m
								%
下流マンホールからの距離								m
* L1は、本管中心線から取付間全体の延長を表す H1は、勾配を算出する為に使用した高さ(低い方)を表示。
 L2は、H1からH2間の延長を表示。 H2は、勾配を算出する為に使用した高さ(高い方)を表示。
 L3は、立上がり管の延長を表示。 H3は、官民境界付近の土被りを表示。